

FÖRSLAG till ändring av byggnadsplan för del av  
fastigheten BLOKA 2<sup>26</sup>, m. fl.  
i Ununge socken av Häverö kommun i Stockholms län.

Upprättad år 1956 av

Bertil Hjelm

Distriktslantmätare, ~~XXXXX~~

Dnr  
B1

111/55

20 10 0 20 40 60 80 100 120 140 160 180 200 meter, Skala 1:2000

Beteckningar:

- +--+--+ Gräns för byggnadsplaneändring  
----- Kvartersgräns  
----- Bestämmelsegräns  
----- Gräns mellan allmän plats och väg, ej avsedd att fastställas

- \*-----  
-----\*-----  
-----\*-----  
} Utgående gränser

**BI** Mark för sommarbostadsbebyggelse i en våning

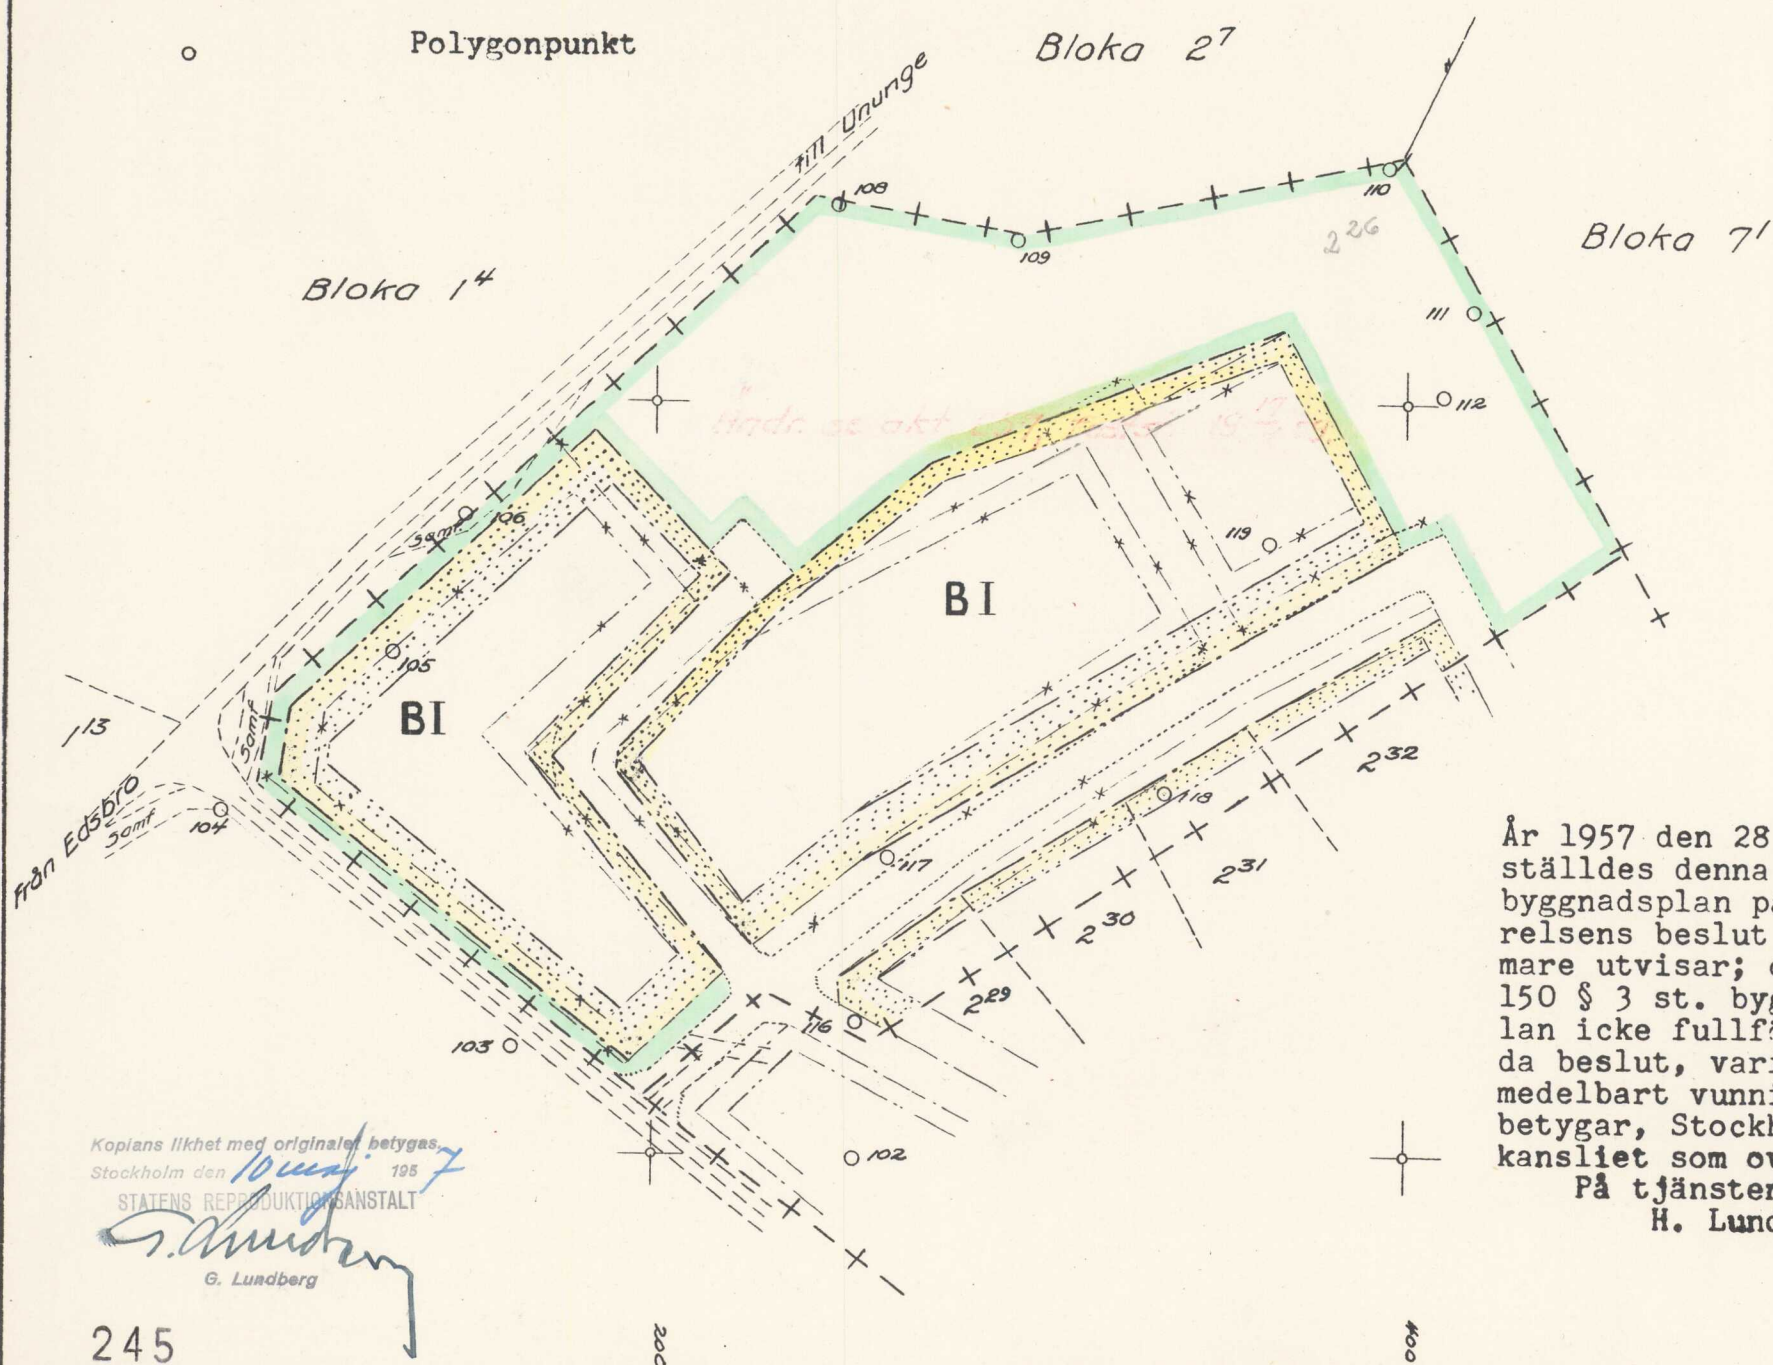
Mark som ej får bebyggas

Mark för trafikändamål

Allmän plats, park

Beteckningar för befintliga förhållanden:

- Fastighetsgräns  
----- Väg  
o Polygonpunkt



År 1957 den 28 februari fastställdes denna ändring av byggnadsplan på sätt länsstyrelsens beslut samma dag närmare utvisar; och må enligt 150 § 3 st. byggnadslagen talan icke fullföljas mot nämnda beslut, varför detsamma omedelbart vunnit laga kraft, betygar, Stockholm å landskansliet som ovan.

På tjänstens vägnar:  
H. Lundgreen

Kopians likhet med originalen betygas.  
Stockholm den 10 maj 1957  
STATENS REPRODUKTIONSANSTALT  
G. Lundberg

FÖRSLAG till ändring av byggnadsplan för del av  
fastigheten BLOKA 2<sup>26</sup>, m. fl.  
i Ununge socken av Häverö kommun i Stockholms län.

Upprättad år 1956 av

Bertil Hjelm

Distriktslantmätare, ~~Stockholm~~

Dnr

B1

111/55

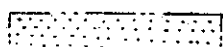
0 10 20 30 40 50 60 70 80 90 100 110 120 130 140 150 160 170 180 190 200 meter, Skala 1:2000

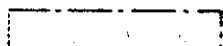
# Beteckningar:

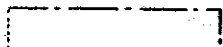
- +--+--+ Gräns för byggnadsplaneändring
- Kvartersgräns
- Bestämmelsegräns
- Gräns mellan allmän plats och väg, ej avsedd att fastställas

- \*----- } Utgående gränser
- \*----- }
- \*----- }

**BI** Mark för sommarbostadsbebyggelse i en våning

 Mark som ej får bebyggas

 Mark för trafikändamål

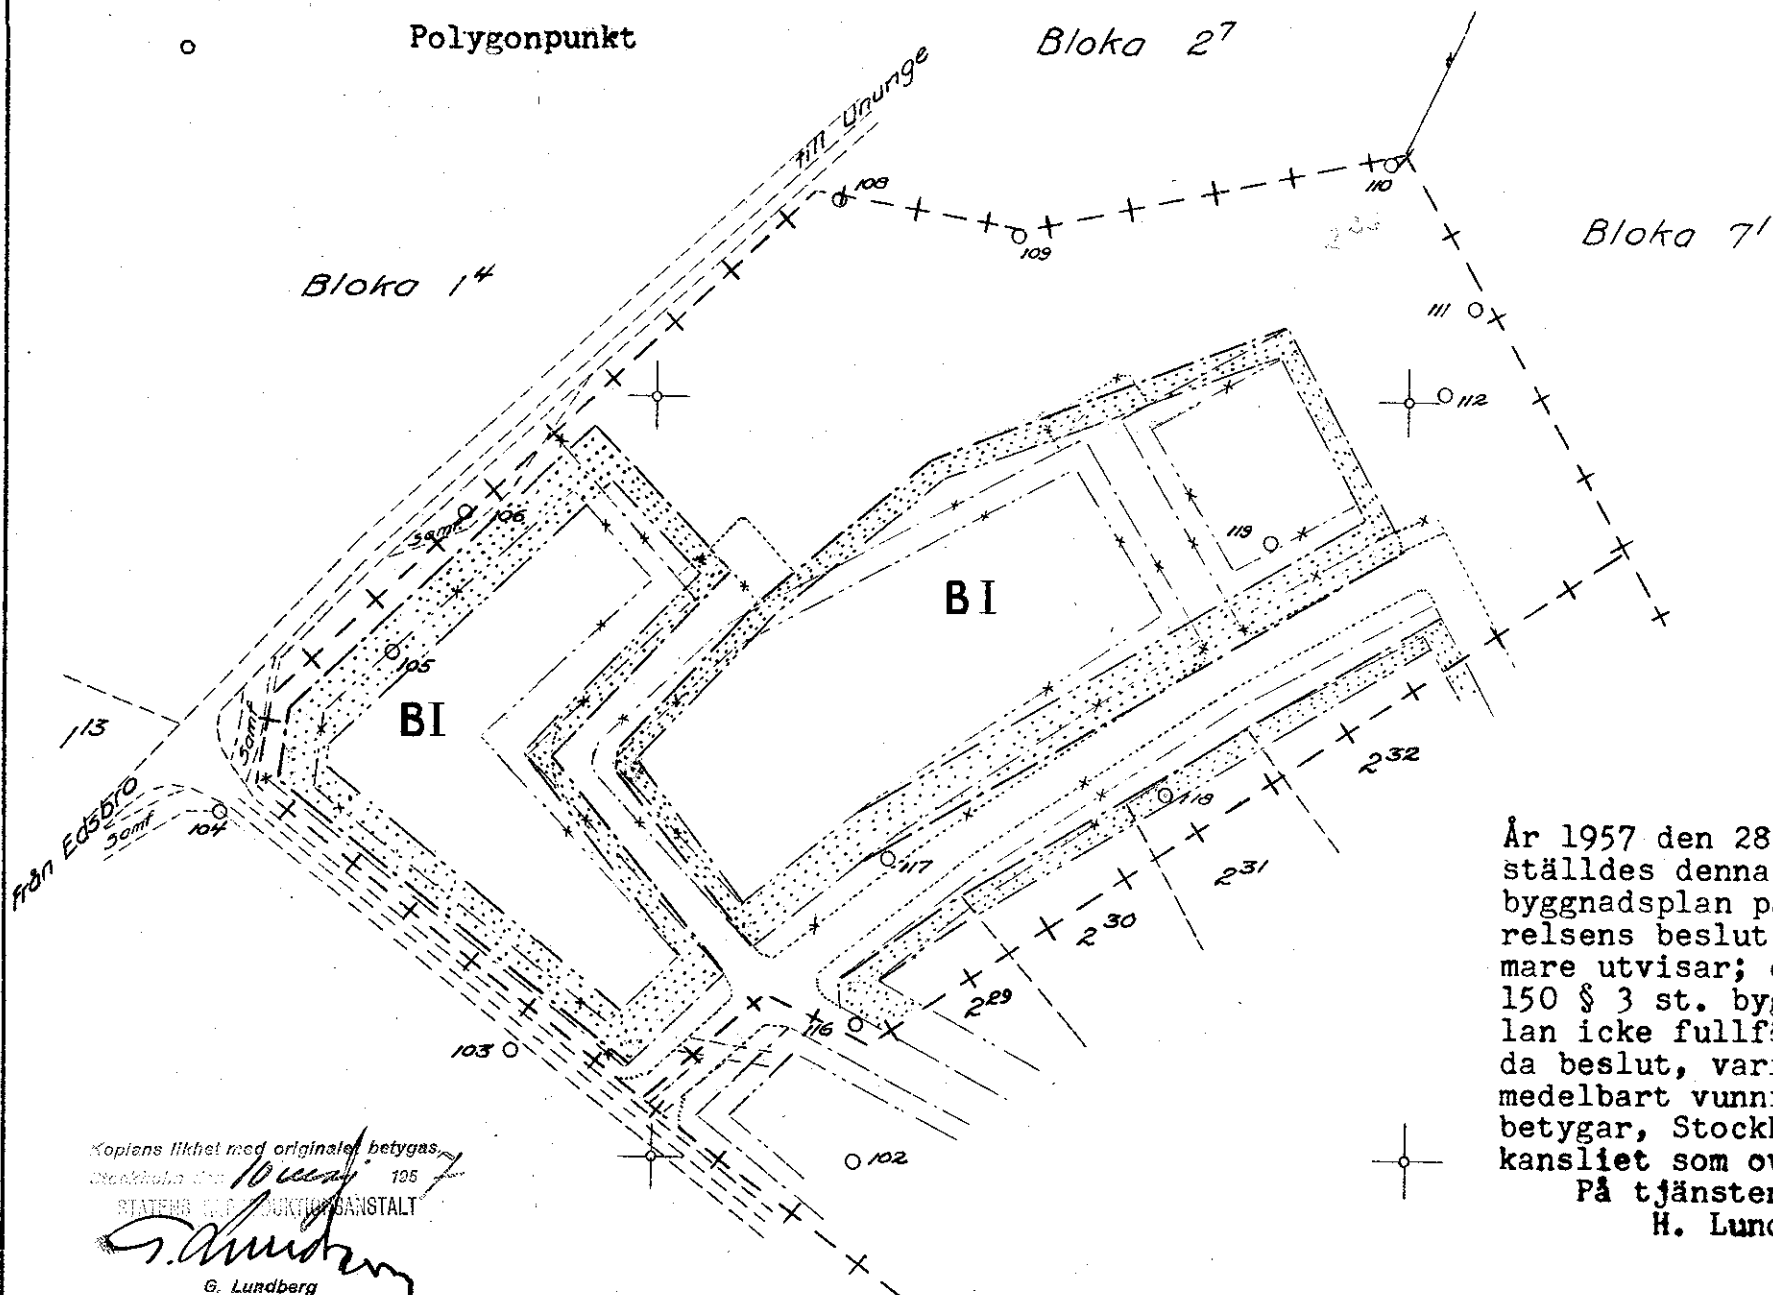
 Allmän plats, park

## Beteckningar för befintliga förhållanden:

----- Fastighetsgräns

===== Väg

o Polygonpunkt



År 1957 den 28 februari fastställdes denna ändring av byggnadsplan på sätt länsstyrelsens beslut samma dag närmare utvisar; och må enligt 150 § 3 st. byggnadslagen talan icke fullföljas mot nämnda beslut, varför detsamma omedelbart vunnit laga kraft, betygar, Stockholm å landskansliet som ovan.

På tjänstens vägnar:  
H. Lundgreen

Kopiens likhet med original betygas  
Stockholm den 1957  
STATENS REPRODUKTIONSANSTALT  
G. Lundberg

245



**Akt nr:**

**01-UNU-245**

**\*AU\$01-UNU-245\***

Ununge 245

Inneh. 3 skivvna sidor  
1. karta i akten.  
e.k. 455

den 7 Mars 1957

Avskrift.

7.7.1.59

III G 2-84:56.

R e s o l u t i o n.

Länsstyrelsen prövar, med stöd av 107 § byggnadslagen, skäligt fastställa förslag till ändring av byggnadsplanen för del av fastigheten Bloka 2<sup>26</sup> m.m. i Ununge socken, Häverö kommun, sådant förslaget åskådliggjorts å en av distriktslantmätaren Bertil Hjelm år 1956 upprättad karta med därtill hörande beskrivning och byggnadsplanebestämmelser av den lydelse härvid fogade bilaga utvisar.

Vidare prövar länsstyrelsen med stöd av 113 § ovannämnda lag, skäligt - med ändring av sitt genom resolution den 5 januari 1951 jämlikt samma lagrum meddelade förordnande, i vad avser det område, som omfattar av nu ifrågavarande byggnadsplan - bestämma, att ägaren av fastigheten Bloka 2<sup>26</sup> skall utan ersättning upplåta all den inom samma fastighet belägna, obebyggda mark, som å den till ärendet hörande kartan upptagits som väg eller annan allmän plats.

I avgift till statsverket för av länsarkitekten i länet i ärendet verkställd granskning skall sökanden Bertil Engquist, Luthagsplanen 24 B, Uppsala, erlägga tjugo kronor.

Klagan över beslutet om fastställelse av förslaget till byggnadsplan må icke föras.

Klagan över beslutet i övrigt må föras hos Konungen genom besvär. Besvären, undertecknade av den klagande själv eller lagligen

  
Överlantmätaren

befullmäktigat ombud, skola ha inkommit till Kungl. kommunikations-  
departementet inom tre veckor från det klaganden fick del av beslutet.  
För menighet är dock besvärstiden fem veckor.

Besvären kunna insändas med posten i betalt brev.

Stockholm å landskansliet den 28 februari 1957.

På länsstyrelsens vägnar:

Olof Åkesson

Gösta Falk

---

Bestyrkes på tjänstens vägnar:

*L. H. Malmström*

Avskrift. III G2-84:56.

Distriktslantmätaren i Östhammars  
distrikt  
Östhammar  
Dnr 111/55.

### B e s k r i v n i n g.

över förslag till ändring av byggnadsplan för fastigheten Bloka 2<sup>26</sup>  
i Ununge socken av Häverö kommun i Stockholms län.

Byggnadsplan för Bloka 2<sup>26</sup> fastställdes av länsstyrelsen den 5 januari 1951. Denna plan har genomförts i den sydöstra delen. Den nu föreslagna ändringen avser den återstående nordvästra delen. Ändringen avser huvudsakligen följande åtgärder:

Utfart har möjliggjorts direkt till huvudvägen genom området från angränsande tomtplatser.

En onödig förbindelseväg från huvudvägen till parkområdet i norr har borttagits och tillagts kvartersmarken. Denna åtgärd medför en lämpligare och effektivare exploatering av området.

Kvartersgränserna ha justerats för bättre anslutning till terrängen och med hänsyn till ändrad sträckning av länsväg 275, sådan denna nu av vägförvaltningen utstakats på marken. Utfarten direkt till denna länsväg har förhindrats genom ett parkbälte.

Byggnadsplanebestämmelserna föreslås ändrade endast i följande avseenden.

#### § 2. Tomtplats storlek.

Tomtplats må icke givas mindre areal än 2000 m<sup>2</sup>.

#### § 4. Byggnaders läge.

Mom.2. utgår.

Östhammar den 12 oktober 1956.

Bertil Hjelm  
distriktslantmätare.

styrkes på tjänstens vägnar:

*X. Håkan Jönsson*